

Mesto Senica

Štefánikova 1408/56 , 905 25 Senica , IČO: 00309974

Všetkým potenciálnym záujemcom

Č. jed.
2019/1

vybavuje : Ing. Výletová, JUDr.Olejárová
Tel.: +421 0918 663 616,+421 905 299 501

v Senici
dňa 27.05.2019

Vec : Výzva na rokovacie konanie – Výstavba nového vonkajšieho osobného lôžkového výťahu pre Zariadenie sociálnych služieb Senica n.o.

Mesto Senica, Štefánikova 1408/56, 905 25 Senica , IČO: 00309974, ako verejný obstarávateľ si Vás dovoľuje pozvať na rokovacie konanie na predmet zákazky

**Výstavba nového vonkajšieho osobného lôžkového výťahu pre
Zariadenia sociálnych služieb Senica n.o.**
/ názov predmetu zákazky /

Mesto Senica plánuje v roku 2019 realizáciu nového vonkajšieho lôžkového výťahu pre Zariadenie sociálnych služieb Senica n.o., Štefánikova 1598/11B, 905 01 Senica. Jestvujúca budova je trojposchodová – murovaná. Súčasťou predmetu zákazky sú aj všetky nevyhnutné služby a práce súvisiace s prístavbou výťahu.

1. Predpokladaný rozsah prác :

- **Vypracovanie projektovej dokumentácie nového vonkajšieho lôžkového výťahu pre stavebné povolenie.** Lôžkový výťah požadujeme navrhnúť pre prepravu klientov a imobilných osôb zariadenia.
- Základné požiadavky na lôžkový výťah :
 - ❖ Evakuačný protipožiarny s dostatočne širokými automatickými dverami pre ľahkú manipuláciu s lôžkom
 - ❖ Rozmery kabíny dostatočné pre lôžko a jej manipuláciu
 - ❖ Vnútorne vybavenie vhodné aj pre osoby so zníženou schopnosťou pohybu a orientácie, kvalitné bezpečné vnútorné obloženie
 - ❖ Prednostná jazda pre akútne prípady
 - ❖ Predpokladaný počet staníc 4
 - ❖ Konštrukcia zodpovedajúca normám a požiadavkám európskej únie
 - ❖ Plné opláštenie výťahu
- **Vyjadrenie zainteresovaných orgánov k vypracovavanej projektovej dokumentácie**
- **Realizácia nevyhnutných prípojok**

- Výstavba nového vonkajšieho výtahu (zemné práce, základy, dodávka a montáž výtahu, vnútorné a vonkajšie úpravy stien, klampiarske konštrukcie, nátery, elektromontážne práce
- Dodávka všetkých nevyhnutných revízných správ k predloženiu ku kolaudácii stavby
- Dokumentácia skutočného vyhotovenia

2. Miesto a termín dodania :

Miesto : Zariadenie sociálnych služieb Senica n.o., Štefánikova č.1598/11B, 905 01
Senica

Termín : predpokladaný termín ukončenia prác do 30. novembra 2019.

3. Miesto a termín konania rokovacie konania :

Miesto: Zariadenie sociálnych služieb Senica n.o., Štefánikova č. 1598/11B,
905 01 Senica

Termín : **05. júna 2019 o 10:00 hod.**

Všetky výdavky spojené s účasťou na rokovaní, prípravou a predložením ponuky znáša uchádzač bez akéhokoľvek finančného nároku u verejného obstarávateľa. Prosíme o potvrdenie Vašej účasti na rokovaní e-mailom v termíne do 05.júna 2019 do 8:00 hod. na adresu : riaditelka@zsssenica.sk. Riaditeľka ZSS Senica n.o. Mgr. Slavomíra Jurovátá odpovie aj na Vaše prípadné telefonické dotazy, tel. +421 918 467 907.

Veríme, že sa na rokovacom konaní zúčastníte a predložíte ponuku na požadovaný predmet zákazky.

S pozdravom

Mesto SENICA

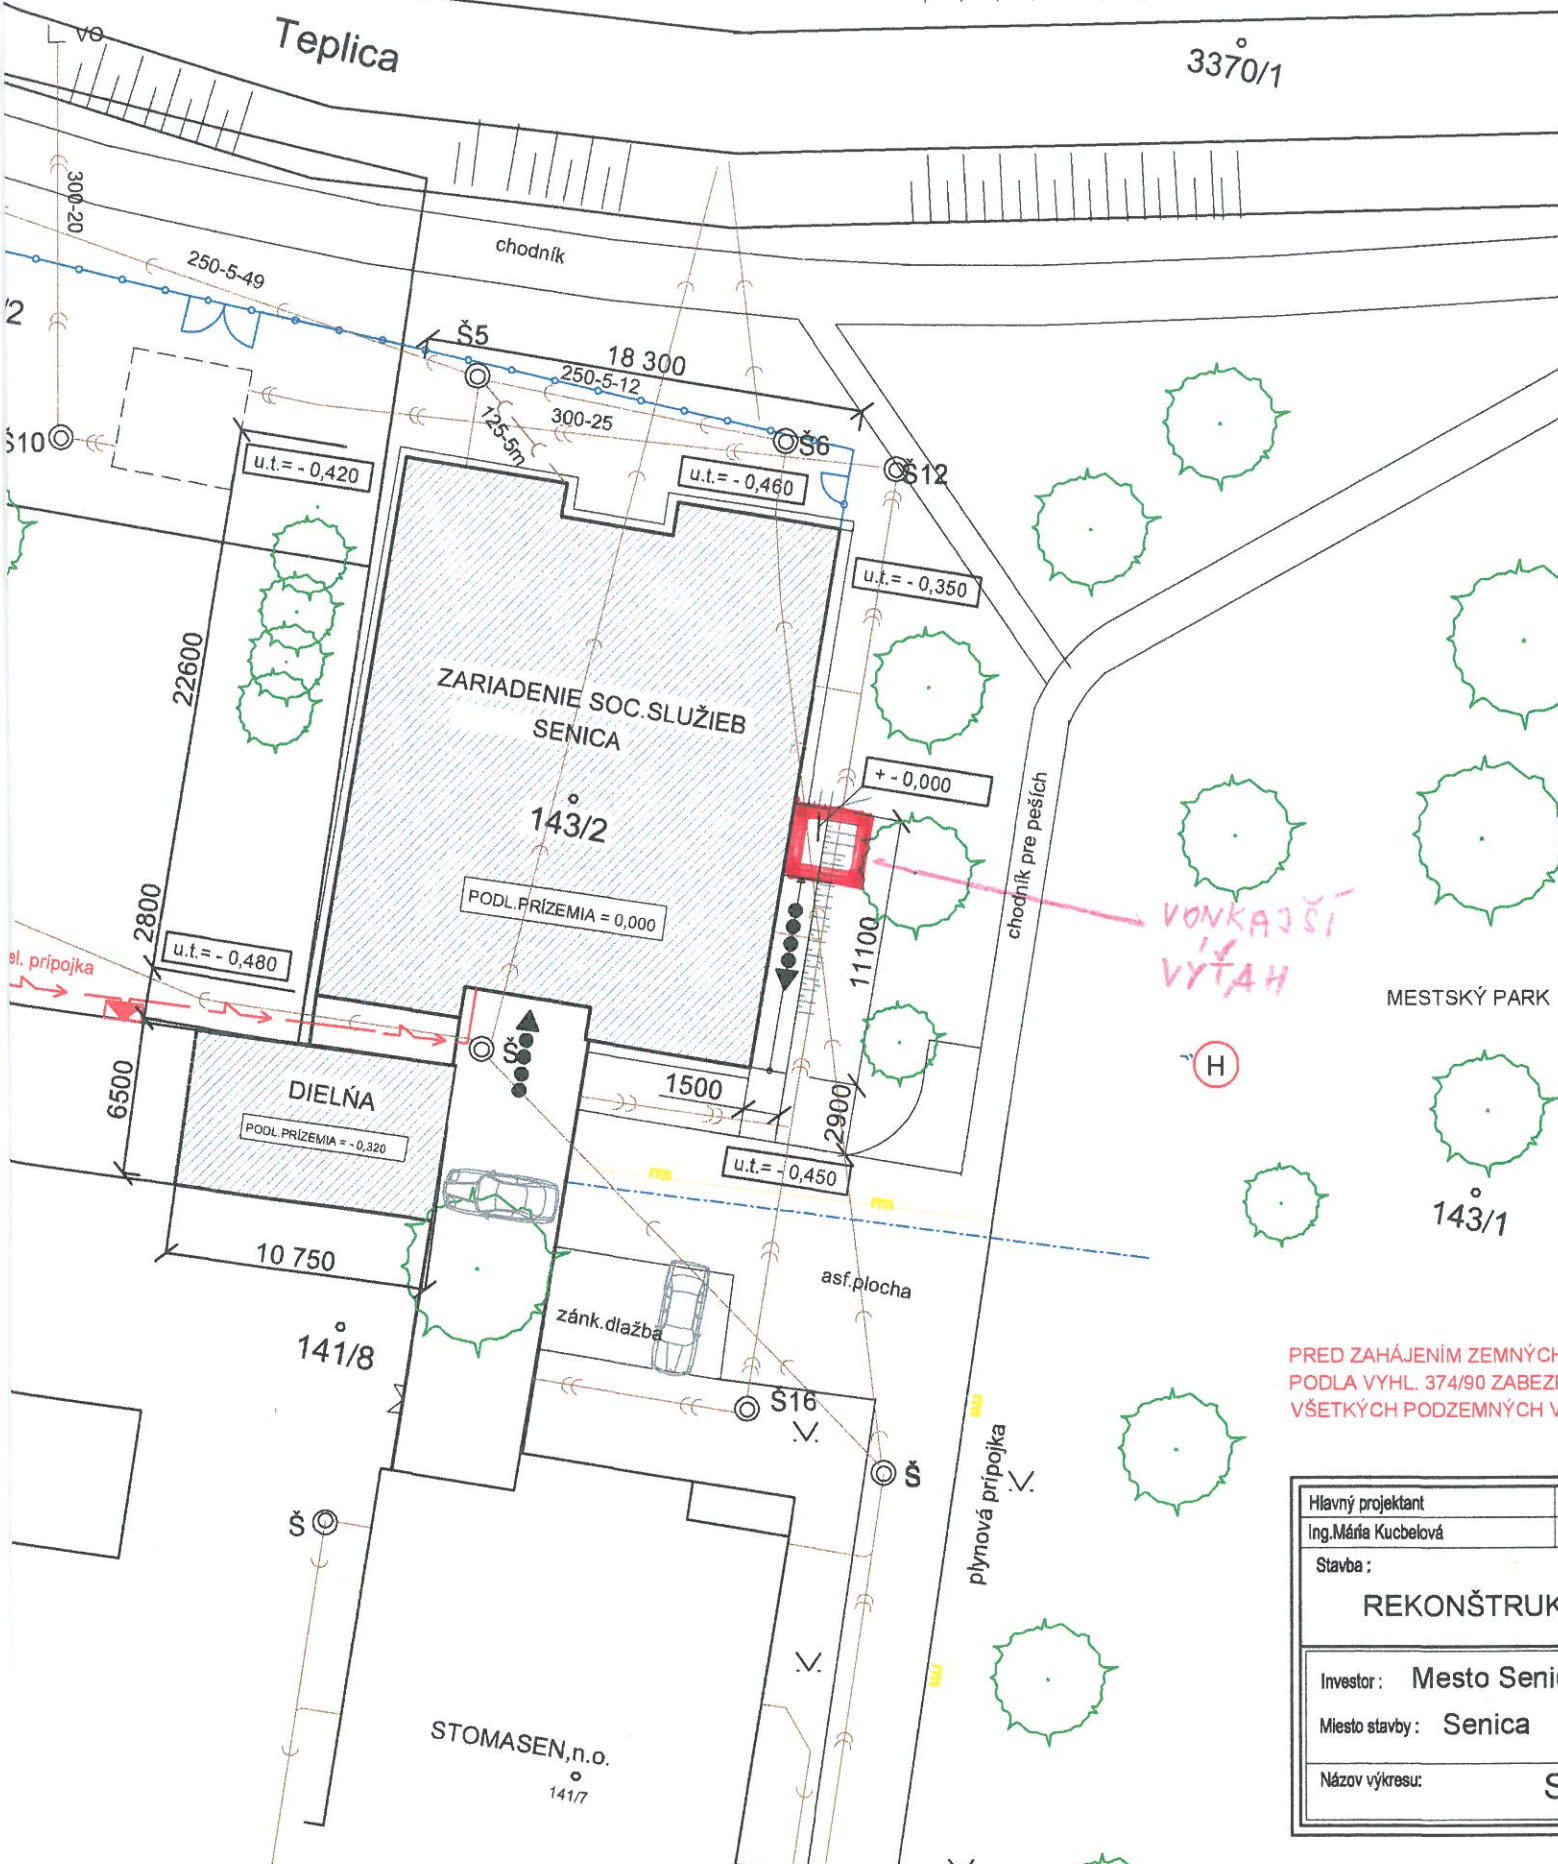

Ing. Mgr. Martin Džačovský
primátor mesta

Príloha: Situácia

MESTSKÝ PARK

Teplica

3370/1

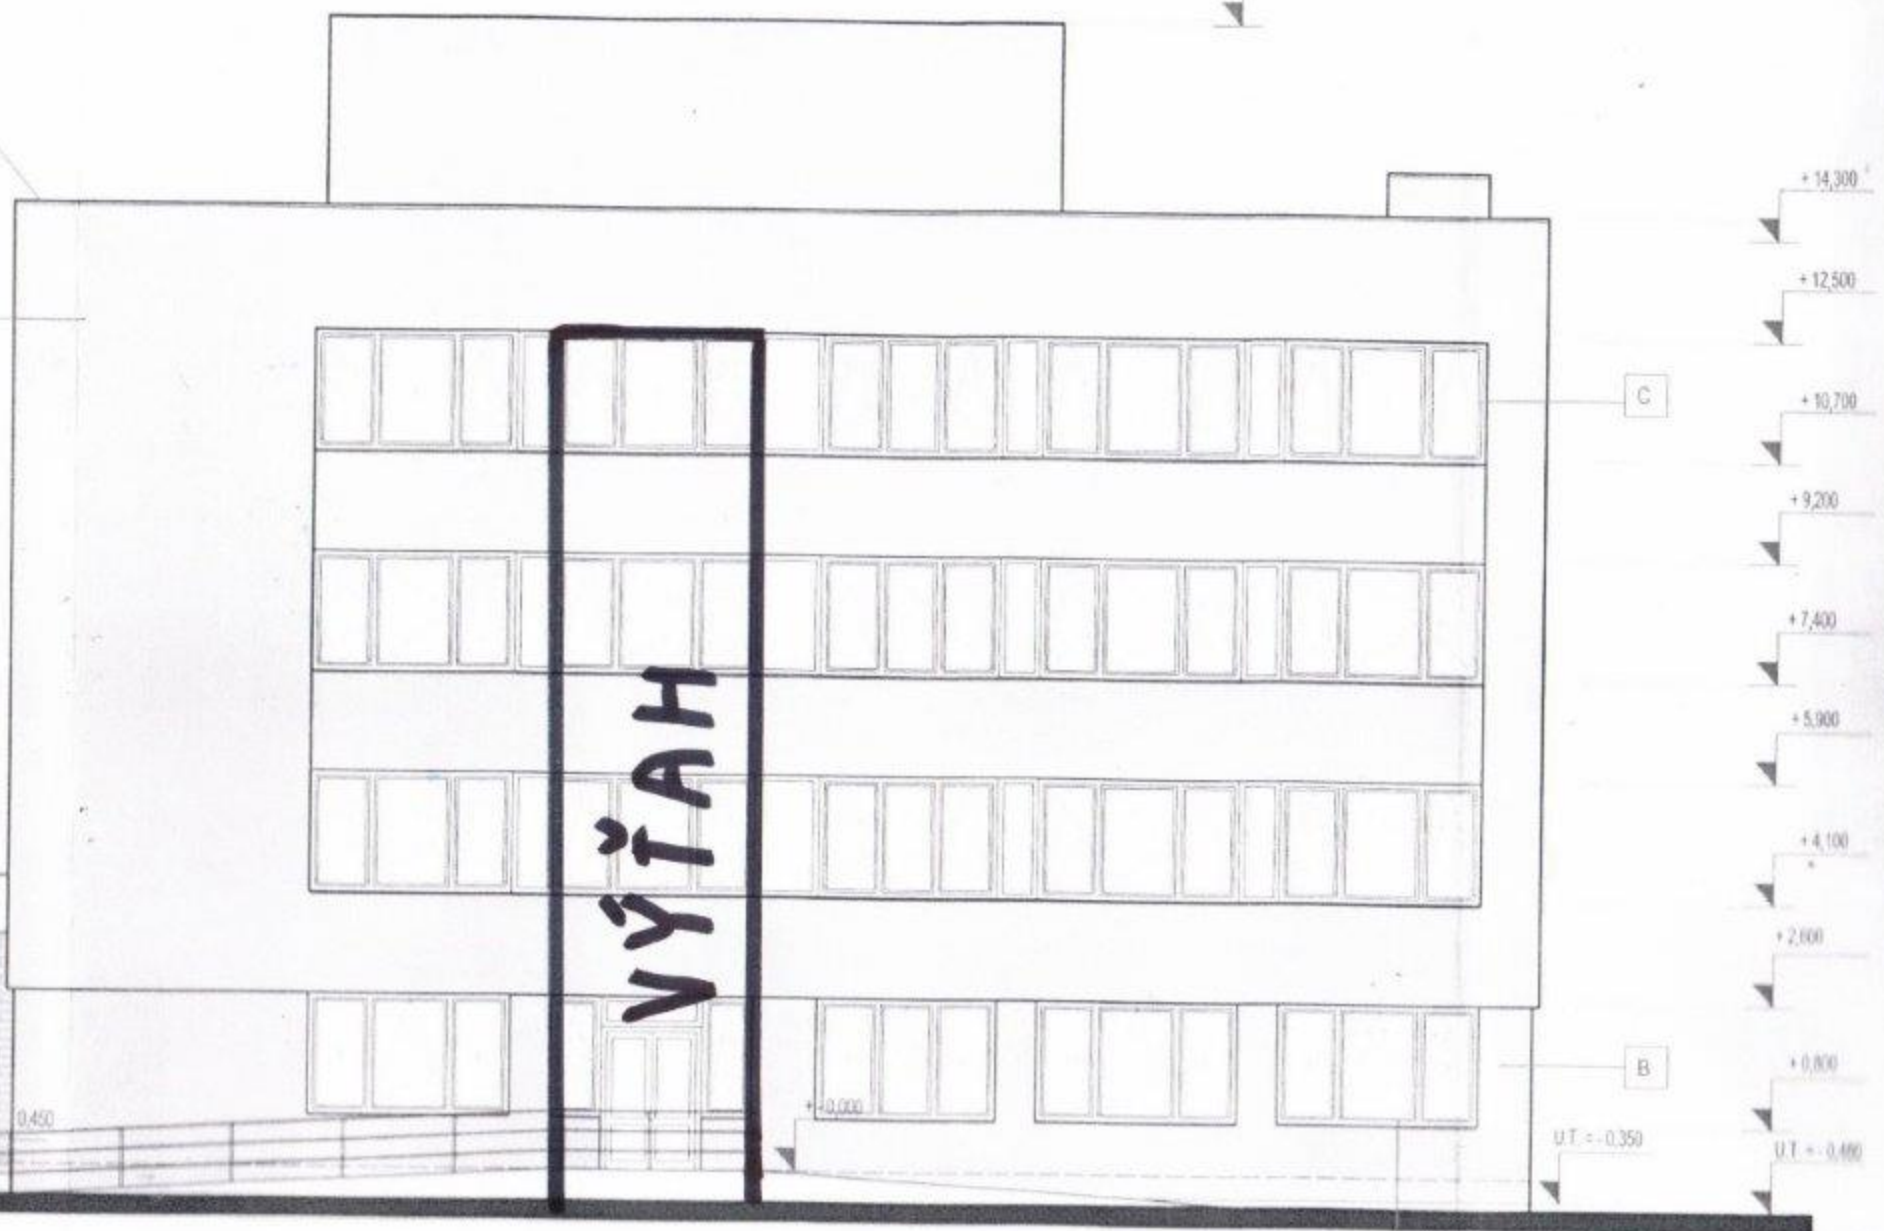


VONKAJŠÍ
VÝŤAH

PRED ZAHÁJENÍM ZEMNÝCH
PODLA VYHL. 374/90 ZABEZP.
VŠETKÝCH PODZEMNÝCH VE

Hlavný projektant	Ing. Mária Kucbelová
Stavba :	REKONŠTRUK
Investor :	Mesto Senica
Miesto stavby :	Senica
Názov výkresu :	S

VÝŤAH



+14,300

+12,500

+10,700

+9,200

+7,400

+5,900

+4,100

+2,000

+0,800

UT = -0,400

C

B

+0,000

0,450

UT = -0,350